


ТЕХНІЧНА ХАРАКТЕРИСТИКА КВАРТИРИ

1. Квартира розташована на 4- 5 рівнях та мансардному поверсі 5 рівневого будинку та складається з 3 кімнат житловою площею 60,5 кв.м, у тому числі 1-а кімната 21,9 кв.м, 2-а кімната 23,0 кв.м, 3-я кімната 15,6 кв.м, 4-а кімната ---- кв.м., кухні-вітальні площею 41,4 кв.м, санвузол площею 2,9,3,6; 10,6; 4,4 кв.м., коридору площею 4,2; 8,8; 5,6; 9,1 кв.м., гардеробної площею 6,2 кв.м., сходи площею 2,3 ; 2,3; 2,2 кв.м., прихожа площею 21,1 кв.м., зимовий сад площею 14,5 кв.м., антресоль площею 2,2 кв.м.
2. Квартира обладнана балконом 0,2 ; 0,2 кв.м, тераса 5,2 кв.м
3. Загальна площа квартири 207,5 кв.м.
4. Висота приміщень 3,00 м.
5. Матеріал зовнішніх стін цегла, матеріал перекриття мон.бетон
6. Будинок підключено та обладнано водопроводом (холодне, водопостачання), каналізацією, газопостачанням, опаленням (вказати яким) індивідуальне, електроосвітленням.


ПЛАН
квартири(кімнати,жилого блоку,секції) № 18
у будинку квартирної типу (гуртожитку)
провулок ~~(вулиця, площа)~~ Бурмистенка, 33-А
місто ~~(село, селище)~~ Київ
район ~~Голосіївський~~

Масштаб 1:200

Рівень 4 літ.А

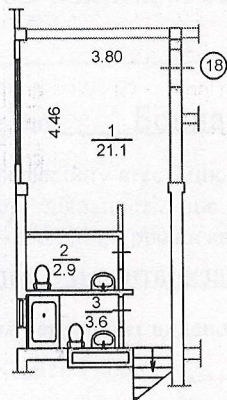

Мансарда літ.А

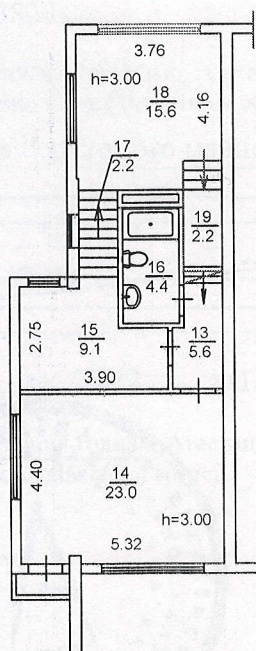

Рівень 5 літ.А

